

Dodatek č. 1
ke Smlouvě o dílo Intenzifikace ČOV Klopina

uzavřené mezi

Smluvní strany

Objednatel: Obec Klopina
adresa: Klopina 116, 789 73 Úsov
zastoupená: Ing. Jana Vachutková, starostka obce
IČ: 00302775
na straně jedné jako **objednatel** (dále v textu jen „objednatel“)

a

Zhotovitel: FORTEX-AGS, a.s.
Sídlem: Jilová 1550/1, 787 92 Šumperk
Zástupce: Mgr. Tomáš Potěšil, místopředseda představenstva
IČ: 00150584
DIČ: CZ699000025
Zapsán: KS Ostrava, oddíl B, vložka 95
Bankovní spojení: ČSOB Šumperk
Číslo účtu: 8010-040900153/0300
Osoba oprávněná jednat ve věcech technických: Libor Šmíd, koordinátor

na straně druhé jako **zhotovitel** (dále v textu jen „zhotovitel“)

Smluvní strany se dohodly na následujících změnách ve smlouvě o dílo „Intenzifikace ČOV Klopina“ v čl. II. a III.

II.

Předmět smlouvy, dílo

Body 2. až 4 zůstávají bez změny.

Článek II. se rozšiřuje o bod 5. v následujícím znění:

Součástí dodávky stavby je i vypracování realizační dokumentace stavby, projektové dokumentace skutečného provedení stavby a geodetické zaměření dokončeného díla.

Zhotovitel provede pro objednatele v areálu ČOV rekonstrukci obslužné komunikace včetně asfaltového penetračního makadamu o předepsané skladbě a únosnosti. Rozsah je vymezen dle přílohy č. 1 – Celková situace, která je nedílnou součástí tohoto dodatku.

II.
Doba a místo plnění

3.1. Nahrazuje se za následující.

Zhotovitel se zavazuje dílo provést v těchto termínech:

Termín zahájení plnění díla: podle dohody, kdy předpokládaný termín zahájení prací je 1.8.2014.

Termín splnění díla: Zhotovitel je povinen dokončit práce na díle v termínu dle dohody bez vad a nedodělků od předání a převzetí staveniště, nejpozději do 30.4.2015.

Bod 3.2 – zůstává bez změny

Tento dodatek je vystaven ve 4 vyhotoveních, z nichž každá strana obdrží 2 vyhotovení.

Uzavření tohoto dodatku ke smlouvě o dílo Intenzifikace ČOV Klopina bylo schváleno usnesením zastupitelstva obce č. 03/09 přijatým na jeho zasedání konaném dne 2.2.2015.

Příloha č. 1 – Celková situace

V ostatních ustanoveních zůstává smlouva o dílo „Intenzifikace ČOV Klopina“ bez změn.

V Klopíně dne 2.2. 2015




.....
za objednatele
Ing. Jana Vachutková,
starostka

FORTEX - AGS, a.s.
ŠUMPERK, Jilová 1550/1, PSČ 787 92
IČ: 00150584 DIČ: CZ699000025
tel.: 583 310 111 www.fortex.cz

.....
za zhotovitele
Mgr. Tomáš Potěšil,
místopředseda představenstva

KOORDINAČNÍ SITUAČNÍ STAVBY - AREÁL ČOV KLOPINA

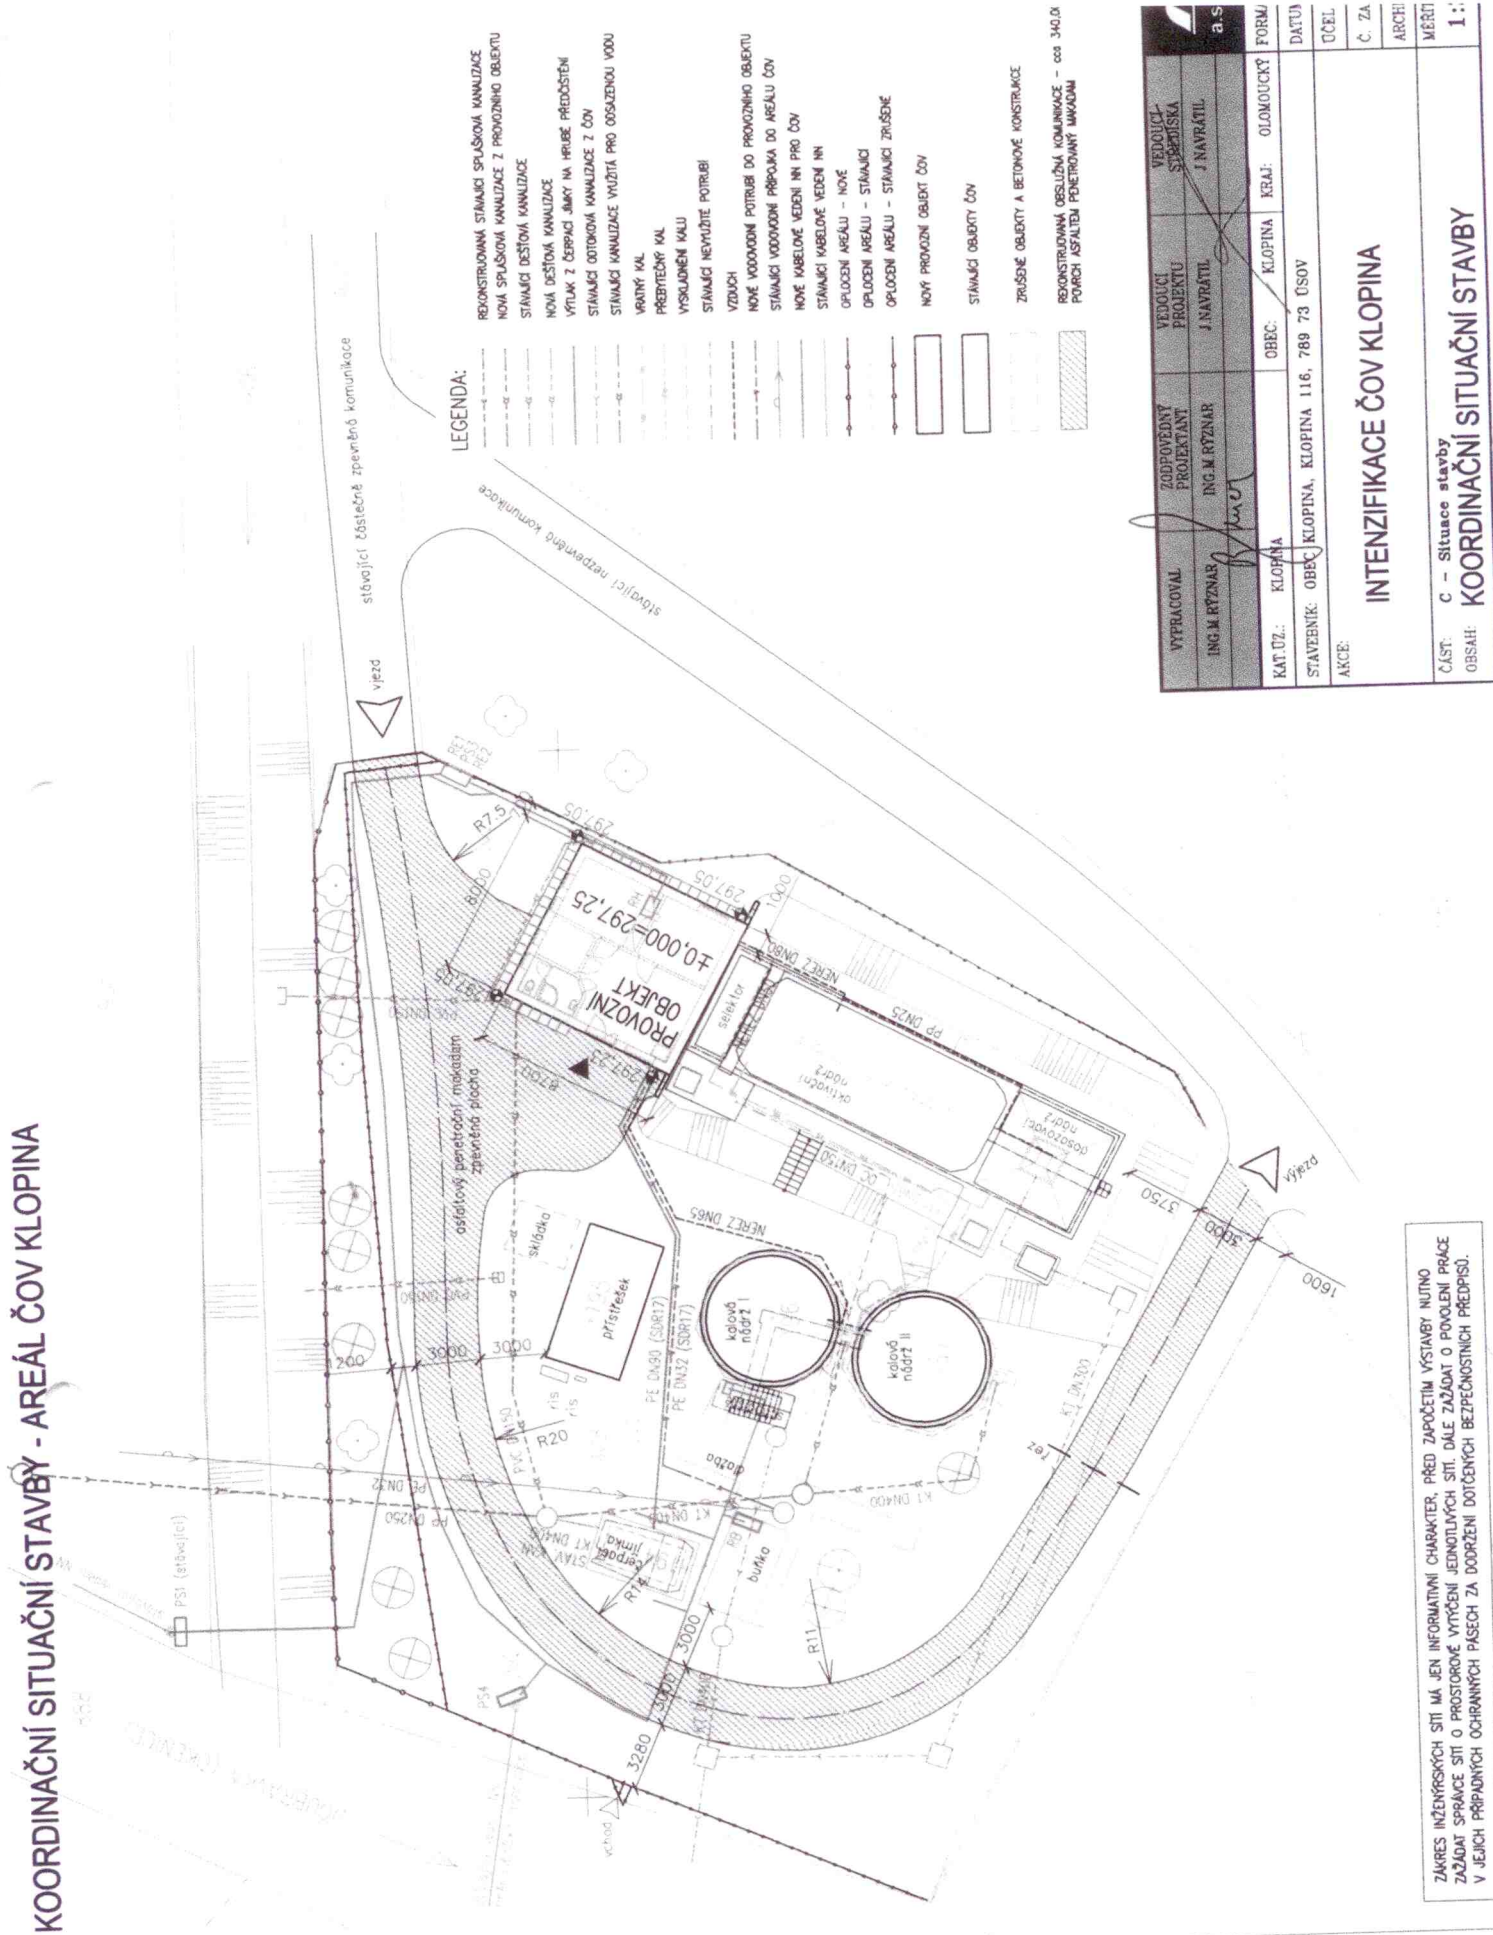

LEGENDA:


VYPRACOVAL	ZODPOVĚDNÝ PROJEKTANT	VEDOUČÍ STADIJSKÁ	VEDOUČÍ STADIJSKÁ
ING. M. RYŽNAR	ING. M. RYŽNAR	J. NAVRÁTIL	J. NAVRÁTIL
KAT. DZ:	KLOPINA	OBEC:	KLOPINA
STAVEBNÍK:	OBEC KLOPINA, KLOPINA 116, 789 73 ÚSOV	KRAJ:	OLOMOUCKÝ
AKCE:	INTENZIFIKACE ČOV KLOPINA		
ČÁST:	C - Situace stavby		
OBSAH:	KOORDINAČNÍ SITUAČNÍ STAVBY		
1:	MĚŘÍTI		

ZÁKRES INŽENÝRSKÝCH SÍTÍ MÁ JEN INFORMATIVNÍ CHARAKTER, PŘED ZAPOČETÍM VÝSTAVBY NUTNO ZAJIŠŤOVAT SPRÁVU SÍTÍ O PROSTOROVÉ VYTVOŘENÍ JEDNOTLIVÝCH SÍTÍ. DÁLÉ ZAJIŠŤOVAT O POVOLENÍ PRÁCE V JEJICH PŘÍPADNÝCH OCHRANNÝCH PÁSECH ZA DOODŘENÍ DOTYČNÝCH BEZPEČNOSTNÍCH PŘEDPISŮ.